

woj. łódzkie
m. Bełchatów obr. 22
działka nr 202
**Oczyszczalnia Ścieków
miasta Bełchatów**
Układ współrzędnych „1965”
Wyniki pomiaru uzupełniającego
wniesiono na mapę: 132.231.1023/392
132.231.1023/393
132.231.1023/394
132.231.1024/395
data: 08.2003 - 12.2005 r.

**MAPA
SYTUACYJNO - WYSOKOŚCIOWA**
z geodezyjną inwentaryzacją urządzeń podziemnych
SKALA 1:500


Pomiar powykonawczy obiektów naziemnych, podziemnych, dróg


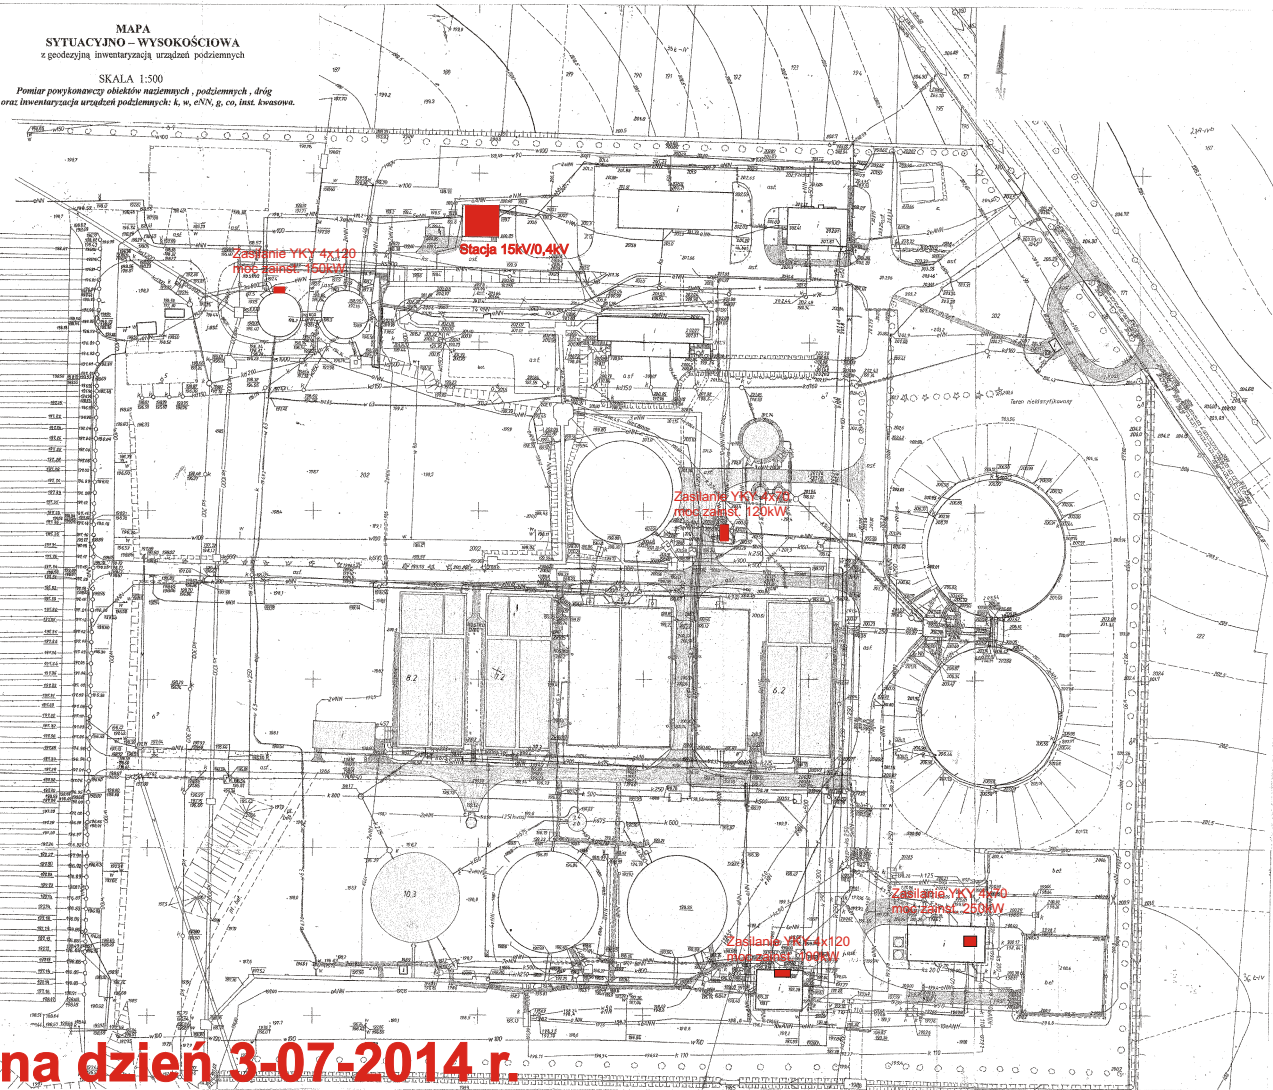Stan na dzień 3-07-2014 r.